


PLAN 6, VÅNING 4 TR

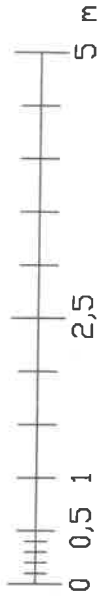

BET	ANT	ÄNDRINGEN AVSER	SIGN	DATUM

RELATIONSHANDLING

DAHLIAN 8, LINKÖI

**LINDSTENS**  
 LINDSTÉN DAHLIAN 8  
 Klostergatan 26  
 582 23 Linköping  
 tel 013 - 31 41  
 e-mail eva@lindstens.

UPPDRAG NR	RITAD AV	HANDLÄGGARE
	BT	EL

DATUM	ANSVARIG
2011	

LOKALKONTOR NR 36-25-0601  
 PLAN 6, VÅNING 5 TR  
 NYGATAN 25

SKALA	NUMMER	BET
1:100	A30:0601	